


**PIANTA DEL BAR - PIANO TERRA**

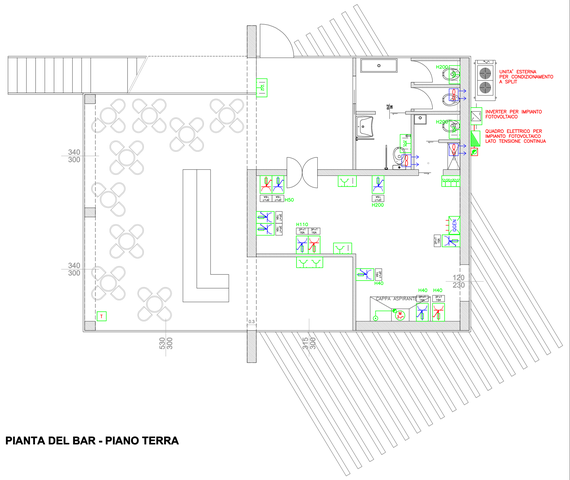


**PIANTA DEL BAR - PIANO TERRA**





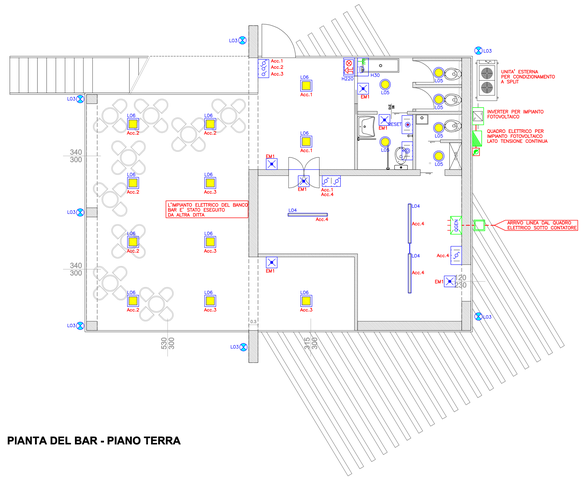


## LEGENDA APPARECCHI ILLUMINANTI

| | | | |
|---|---|---|---|
| LD1 | APPARECCHIO ILLUMINANTE POSATO INTERRATA ILLUMINAZIONE PASSAGGI PEDONALI | LD2 | APPARECCHIO ILLUMINANTE POSATO INTERRATA ILLUMINAZIONE ALBERI |
| | CARATTERISTICHE TECNICHE: COSTRUTTORE / MODELLO / LAMPADA — GOCCIA / PASSUM SCEMMO CALOTTA 1526 / LED 4W 1427 | | CARATTERISTICHE TECNICHE: COSTRUTTORE / MODELLO / LAMPADA — DISANO / MICROFLOOR Art. 11670 / LED 6W |
| LD3 | APPARECCHIO ILLUMINANTE POSATO INTERRATA ILLUMINAZIONE PATIO BAR | LD4 | APPARECCHIO ILLUMINANTE POSATO A SOFFITTO ILLUMINAZIONE LOCALE CUCINA |
| | CARATTERISTICHE TECNICHE: COSTRUTTORE / MODELLO / LAMPADA — FAN INTERNATIONAL / HOT TONDO / LED 5W | | CARATTERISTICHE TECNICHE: COSTRUTTORE / MODELLO / LAMPADA — LEDVANCE / DAMP PROOF / LED 21W |
| LD5 | APPARECCHIO ILLUMINANTE POSATO A SOFFITTO E PARETE ILLUMINAZIONE SALONE E SPOGLIATOI | LD6 | APPARECCHIO ILLUMINANTE POSATO A SOFFITTO ALL'INTERNO DEL BAR |
| | CARATTERISTICHE TECNICHE: COSTRUTTORE / MODELLO / LAMPADA — ARTELETA / MOON - ∅285mm / LED 15W | | CARATTERISTICHE TECNICHE: COSTRUTTORE / MODELLO / LAMPADA — ILMIS / OTTB 1NVOLINO / LED 9.2W |
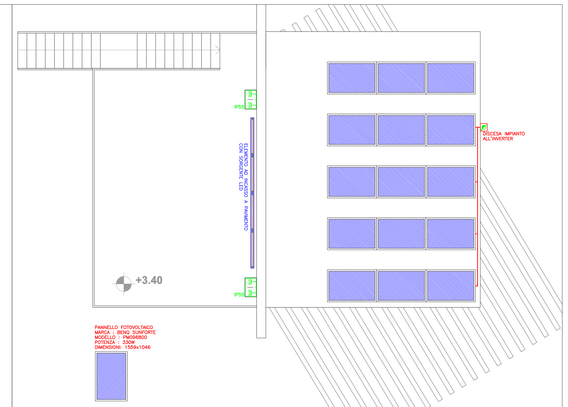
## LEGENDA

- POZZETTO ISPEZIONABILE
- POZZETTO CON PUNTAZZA L=1.5 mt
- SCATOLA COLLETTRICE DI TERRA
- INTERRUTTORE
- DEVIATORE
- INVERTITORE
- COMMUTATORE
- PULSANTE CON CARTELLINO PORTA NOME
- PULSANTE IP55
- INTERRUTTORE IP55
- DEVIATORE IP55
- PRESA 2P+T PROTETTA IP55
- PRESA 2P+T 10A STANDARD ITALIANO P11
- PRESA 2P+T 16A STANDARD ITALIANO P17
- BIPRESA 2P+T 10/16 A STANDARD ITALIANO P17/11
- PRESA "UNIVERSALE" 2P+T 10/16A
- PRESA 2P+T 10/16 A STANDARD ITALIANO P30
- PRESA CON TRASFORMATORE D' ISOLAMENTO
- COLLEGAMENTO EQUIPOTENZIALE
- COLLETTORE DI TERRA
- PUNTAZZA NON ISPEZIONABILE L=1.5 mt
- CORDA IN RAME NUDO 50mmq PER POSA INTERRATA
- PULSANTE
- PULSANTE A TIRANTE
- PULSANTE CON LUCE SPIA DI SEGNALAZIONE
- INTERRUTTORE LUMINOSO
- DEVIATORE LUMINOSO
- INVERTITORE LUMINOSO
- LAMPADA DI EMERGENZA LED MARCA : LINEROY - MODELLO : PRODOY 8W
- CONSEGNA ENTE DISTRIBUTORE
- QUADRO ELETTRICO SECONDARIO O BORDO MACCHINA
- PULSANTE DI SGANCIO SOTTO VETRO
- TERMOSTATO
- ELETTROVALVOLA
- RONZATORE/CICALA
- SUONERIA
- PUNTO LUCE A PARETE
- PUNTO LUCE A SOFFITTO
- PRESA 2P+T 16A 220V INTERBLOCCATA CON FUSIBILI
- PRESA 3P+T 16A 380V INTERBLOCCATA CON FUSIBILI
- PRESA 3P+N+T 16A 380V INTERBLOCCATA CON FUSIBILI
- PRESA 3P+T 32A 380V INTERBLOCCATA CON FUSIBILI
- PRESA 2P+T 16A 220V INTERBLOCCATA PROTETTA DA INTERRUTORE AUTOMATICO
- PRESA 3P+T 16A 380V INTERBLOCCATA PROTETTA DA INTERRUTORE AUTOMATICO
- PRESA 3P+N+T 16A 380V INTERBLOCCATA PROTETTA DA INTERRUTORE AUTOMATICO
- PRESA 3P+T 32A 380V INTERBLOCCATA PROTETTA DA INTERRUTORE AUTOMATICO
- PRESA 2P+T 10/16A COMANDATA DA INTERRUTTORE BIPOLARE
- N.2 PRESE 2P+T 10/16 A NELLA STESSA SCATOLA DA INCASSO
- PRESA 2x16 A IP55
- QUADRO ELETTRICO DI DISTRIBUZIONE
- INTERFONO/CITOFONO
- PULSANTIERA CITOFONICA ESTERNA
- VIDEOCITOFONO DA INTERNO
- PULSANTIERA VIDEOCITOFONICA
- CREPUSCOLARE
- RIVELATORE GAS
- SCALDA ACQUA
- SCATOLA DI DERIVAZIONE DA INCASSO PER CIRCUITI LUCE
- SCATOLA DI DERIVAZIONE DA INCASSO PER CIRCUITI PRESE
- SCATOLA DI DERIVAZIONE DA PARETE PER CIRCUITI LUCE
- SCATOLA DI DERIVAZIONE DA PARETE PER CIRCUITI PRESE
- SCATOLA DI DERIVAZIONE PER IMPIANTI
- EE = ENERGIA ELETTRICA; TV = TELEVISIONE; TP = TELEFONO; TD = TRASMISSIONE DATI; FD = FILO DIFFUSIONE; CF = CITOFONO; AL = ALARME ANTINTRUSIONE; M = IMPIANTO DI TERRA
- ELETTROSERRATURA
- TROMBA ELETTRICA
- IMPIANTI ELETTRICI MONTANTI
- IMPIANTI ELETTRICI DISCENDENTI
- RIVELATORE DOPPIA TECNOLOGIA PER COMANDO LUCI (Infrarosso + Onde onde)
- MOTORE ASINCRONO MONOFASE
- MOTORE ASINCRONO TRIFASE
- ALLARME OTTICO ACUSTICO
- COLLEGAMENTO ELETTRICO E/O PREDISPOSIZIONE
- PULSANTE DI SGANCIO
- ELETTROSERRATURA
- SCATOLA PORTA MODULI DA INCASSO 3 POSTI
- SCATOLA PORTA MODULI DA INCASSO 4 POSTI
- SCATOLA PORTA MODULI DA INCASSO 6 POSTI
- ASPIRATORE
- ELETTRO POMPA
- OROLOGIO MARCATEMPO
- TELECAMERA
- PRESA FLODIFFUSIONE
- PRESA TELEX
- PRESA TRASMISSIONE DATI
- PRESA TELEVISIONE
- PRESA TELEVISIONE SATELLITARE
- CONDUTTURA A PARETE
- CONDUTTURA IN TUBO PROTETTIVO INCASSATO
- CONDUTTURA INTERRATA

| | |
|---|---|
| **FASE DEL PROGETTO** | ☐ PRELIMINARE ☐ DEFINITIVO ☐ ESECUTIVO ☒ AS-BUILT |
| Aggiornamento / Data | Aggiornamento / Data |
| Aggiornamento / Data | Aggiornamento / Data |
| Aggiornamento / Data | Aggiornamento / Data |
| Committente | **COMUNE DI PISOGNE** Viale Valle Camonica n.2 (BS) |
| Protocollo | 6717-001 |
| File | e17001_bar.dwg |
| Data | 26.09.2017 |
| Regione | LOMBARDIA |
| Provincia | BS |
| Scala | 1:50 |
| Comune | Comune di Pisogne |
| località | LIDO GOIA |
| Numero Tavola | 2/2 |
| Responsabile del Progetto: Per.Ind.BOSCHETTI PAOLO | Progetto: IMPIANTO ELETTRICO Stabilimento Balneare LIDO GOIA |
| Il Progettista: Per.Ind.BOSCHETTI PAOLO | Descrizione: IMPIANTO ILLUMINAZIONE ARTIFICIALE E PRESE FORZA MOTRICE - BAR E SPOGLIATOI |
| Responsabile della Commessa | **ERREBI IMPIANTI S.r.l.** Impianti Elettrici<br>VIA LE GHISELLE N.24/29 CAP.25014 CASTENEDOLO (bs) TEL 030 2501102<br>E-mail : info@errebiimpianti.it |
| Responsabile del Progetto: | Studio Tecnico BOSCHETTI<br>Progettazioni impianto ELETTRICI e SPECIALI<br>Via Le Ghiselle N.24 CAP.25014 CASTENEDOLO (BS) E-mail : info@studiotecnicoboschetti.it |
| Elaborazione del Progetto: | - Paolo Per.Ind. BOSCHETTI<br>- Collegio dei Periti Industriali e Periti Industriali Laureati della Provincia di Brescia n° 1074 |